


WIB.BB.4001-S-2/16

Jan M. Urbaniak
24.02.2016

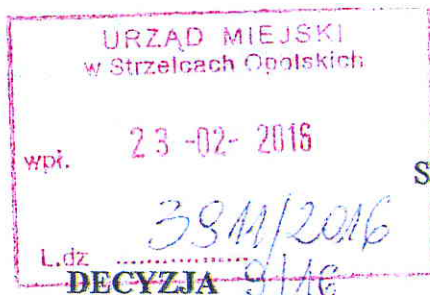

p. Kurzyński
Strzelce Opolskie 2016.02.23

Działając na podstawie art.59 ust. 1 w związku z art. 55 ust. 1 pkt. 3 ustawy z 7 lipca 1994 r. - Prawo budowlane (j. t. Dz. U. z 2013 r., poz.1409 z późn. zm.) oraz art.104 ustawy z dnia 14 czerwca 1960 r. - Kodeks postępowania administracyjnego (j. t. Dz. U. z 2013 r., poz. 267 z późn. zm.), po rozpatrzeniu wniosku z dnia 29 stycznia 2016r. Gminy Strzelce Opolskie z siedzibą w Strzelcach Opolskich, Pl. Myśliwca 1, reprezentowanej przez Burmistrza Strzelec Opolskich, w sprawie wydania pozwolenia na użytkowanie kanalizacji sanitarnej grawitacyjnej w ul. Pięknej w Strzelcach Opolskich w zakresie odcinka rurociągu RG-1 od studni S-6 do istniejącej przepompowni P-1 oraz w zakresie rurociągu RG-1.1, zrealizowanych w ramach zadania inwestycyjnego pn. budowa kanalizacji grawitacyjnej z odprowadzeniem ścieków systemem tłocznym (obiekt kategorii XXVI) w Strzelcach Opolskich przy ul. Pięknej i ul. Wilkowskiego, na działkach nr 209, 214, 213, 208/3, 204/3, 264, 266/7, 257, 270, 271/11, 271/14, 269/7, 271/8, 271/15, 271/16, 269/12, 269/5, 271/21, 272/1, 272/9, przed wykonaniem wszystkich robót budowlanych tego zadania, realizowanego na podstawie pozwolenia na budowę nr 30/14 z dnia 28.01.2014r.,

udziela się

Gminie Strzelce Opolskie z siedzibą w Strzelcach Opolskich, Pl. Myśliwca 1, pozwolenia na użytkowanie, przed wykonaniem wszystkich robót budowlanych, kanalizacji sanitarnej grawitacyjnej (obiekt kategorii XXVI), budowanej na podstawie pozwolenia na budowę nr 30/14 z 28 stycznia 2014r. wydanego przez Starostę Strzeleckiego, zrealizowanej w zakresie odcinka rurociągu RG-1 od studni S-6 do istniejącej przepompowni P-1 oraz w zakresie rurociągu RG-1.1, położonych w ul. Pięknej w Strzelcach Opolskich.

Uzasadnienie


Dnia 29 stycznia 2016r. do tut. Inspektoratu wpłynął wniosek Gminy Strzelce Opolskie z siedzibą w Strzelcach Opolskich, Pl. Myśliwca 1, reprezentowanej przez Burmistrza Strzelec Opolskich, w sprawie wydania pozwolenia na użytkowanie kanalizacji sanitarnej grawitacyjnej w ul. Pięknej w Strzelcach Opolskich w zakresie odcinka rurociągu RG-1 od studni S-6 do istniejącej przepompowni P-1 oraz w zakresie rurociągu RG-1.1, zrealizowanych w ramach zadania inwestycyjnego pn. budowa kanalizacji grawitacyjnej z odprowadzeniem ścieków systemem tłocznym (obiekt kategorii XXVI) w Strzelcach Opolskich przy ul. Pięknej i ul. Wilkowskiego, na działkach nr 209, 214, 213, 208/3, 204/3, 264, 266/7, 257, 270, 271/11, 271/14, 269/7, 271/8, 271/15, 271/16, 269/12, 269/5, 271/21, 272/1, 272/9, przed wykonaniem wszystkich robót budowlanych tego zadania, realizowanego na podstawie pozwolenia na budowę nr 30/14 z dnia 28.01.2014r.

Do wniosku o pozwolenie na użytkowanie w/w obiektu, Inwestor dołączył wymagane prawem, następujące dokumenty:

- oryginał dziennika budowy,
- oświadczenie kierownika budowy,
- oświadczenie o nie wniesieniu sprzeciwu ani uwag ze strony organów wymienionych w art. 56 ustawy-Prawo Budowlane, co do zamiaru przystąpienia do użytkowania w/w obiektu,
- kopie rysunku wchodzącego w skład zatwierdzonego projektu z naniesionymi zmianami, nie odstępującymi w sposób istotny od zatwierdzonego projektu budowlanego,
- protokoły badań i sprawdzeń,
- inwentaryzację geodezyjną powykonawczą wraz z oświadczeniem o usytuowaniu zrealizowanej inwestycji zgodnie z planem zagospodarowania.

W wyniku sprawdzenia w/w dokumentów oraz przeprowadzenia w dniu 11.02.2016r. kontroli obowiązkowej w/w budowy, stwierdzono że zrealizowana część ww zadania inwestycyjnego spełnia warunki do wydania decyzji pozwolenia na użytkowanie, natomiast w zakresie rzeczowym powyższego zadania, do realizacji pozostały rurociągi: RG-1 na odcinku od studni S-15 do studni S-6, RG-1.4, RG-1.3, RG-1.2, RG-1.2.1, RG-2, RG-3, oraz RG-4. Informuję przy tym, iż przerwanie budowy na okres dłuższy niż 3 lata, spowoduje utratę ważności pozwolenia na budowę. Biorąc pod uwagę powyższe ustalenia, postanowiłem jak w sentencji.

Od niniejszej decyzji służy stronie prawo wniesienia odwołania do Opolskiego Wojewódzkiego Inspektora Nadzoru Budowlanego w Opolu, za pośrednictwem Powiatowego Inspektora Nadzoru Budowlanego w powiecie strzeleckim, w terminie 14 dni od dnia otrzymania decyzji.

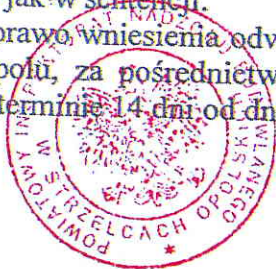

POWIATOWY INSPEKTOR
NADZORU BUDOWLANEGO
w powiecie strzeleckim
Piotr Hamryszak

Zwolnione z opłaty skarbowej/
nie podlega opłacie skarbowej*
- art. 4 pkt. 3
ustawy o opłacie skarbowej
(Dz.U. z 2006, nr 225, poz. 1635)
*niepotrzebne skreślić

Starszy Inspektor
Nadzoru Budowlanego
mgr. Bogusław Barłóg

Otrzymują /za zwrotnym potwierdzeniem odbioru/:

- ① Gmina Strzelce Opolskie
Pl. Myśliwca 1,
47-100 Strzelce Opolskie

Do wiadomości:

1. Starosta Strzelecki
ul. Jordanowska 2,
47-100 Strzelce Opolskie
2. Burmistrz Strzelec Opolskich
Pl. Myśliwca 1
47-100 Strzelce Opolskie
3. Kopia a/a

INWENTARYZACJA POWYKONAWCZA SIECI KANALIZACJI SANITARNEJ
Strzelce Opolskie ul. Piękna dz. 271/11, 271/15, 271/16, 271/14

sekcja: 6.135.23.08.4

jednostka ewidencyjna: Strzelce Opolskie 161105_4


obręb: Strzelce Opolskie 0082

skala 1:1000

wykonana w ramach GKN 6640.1112.2015

DATA WYKONANIA : 29.01.2015

usytuowanie sieci zgodne z planem zagospodarowania

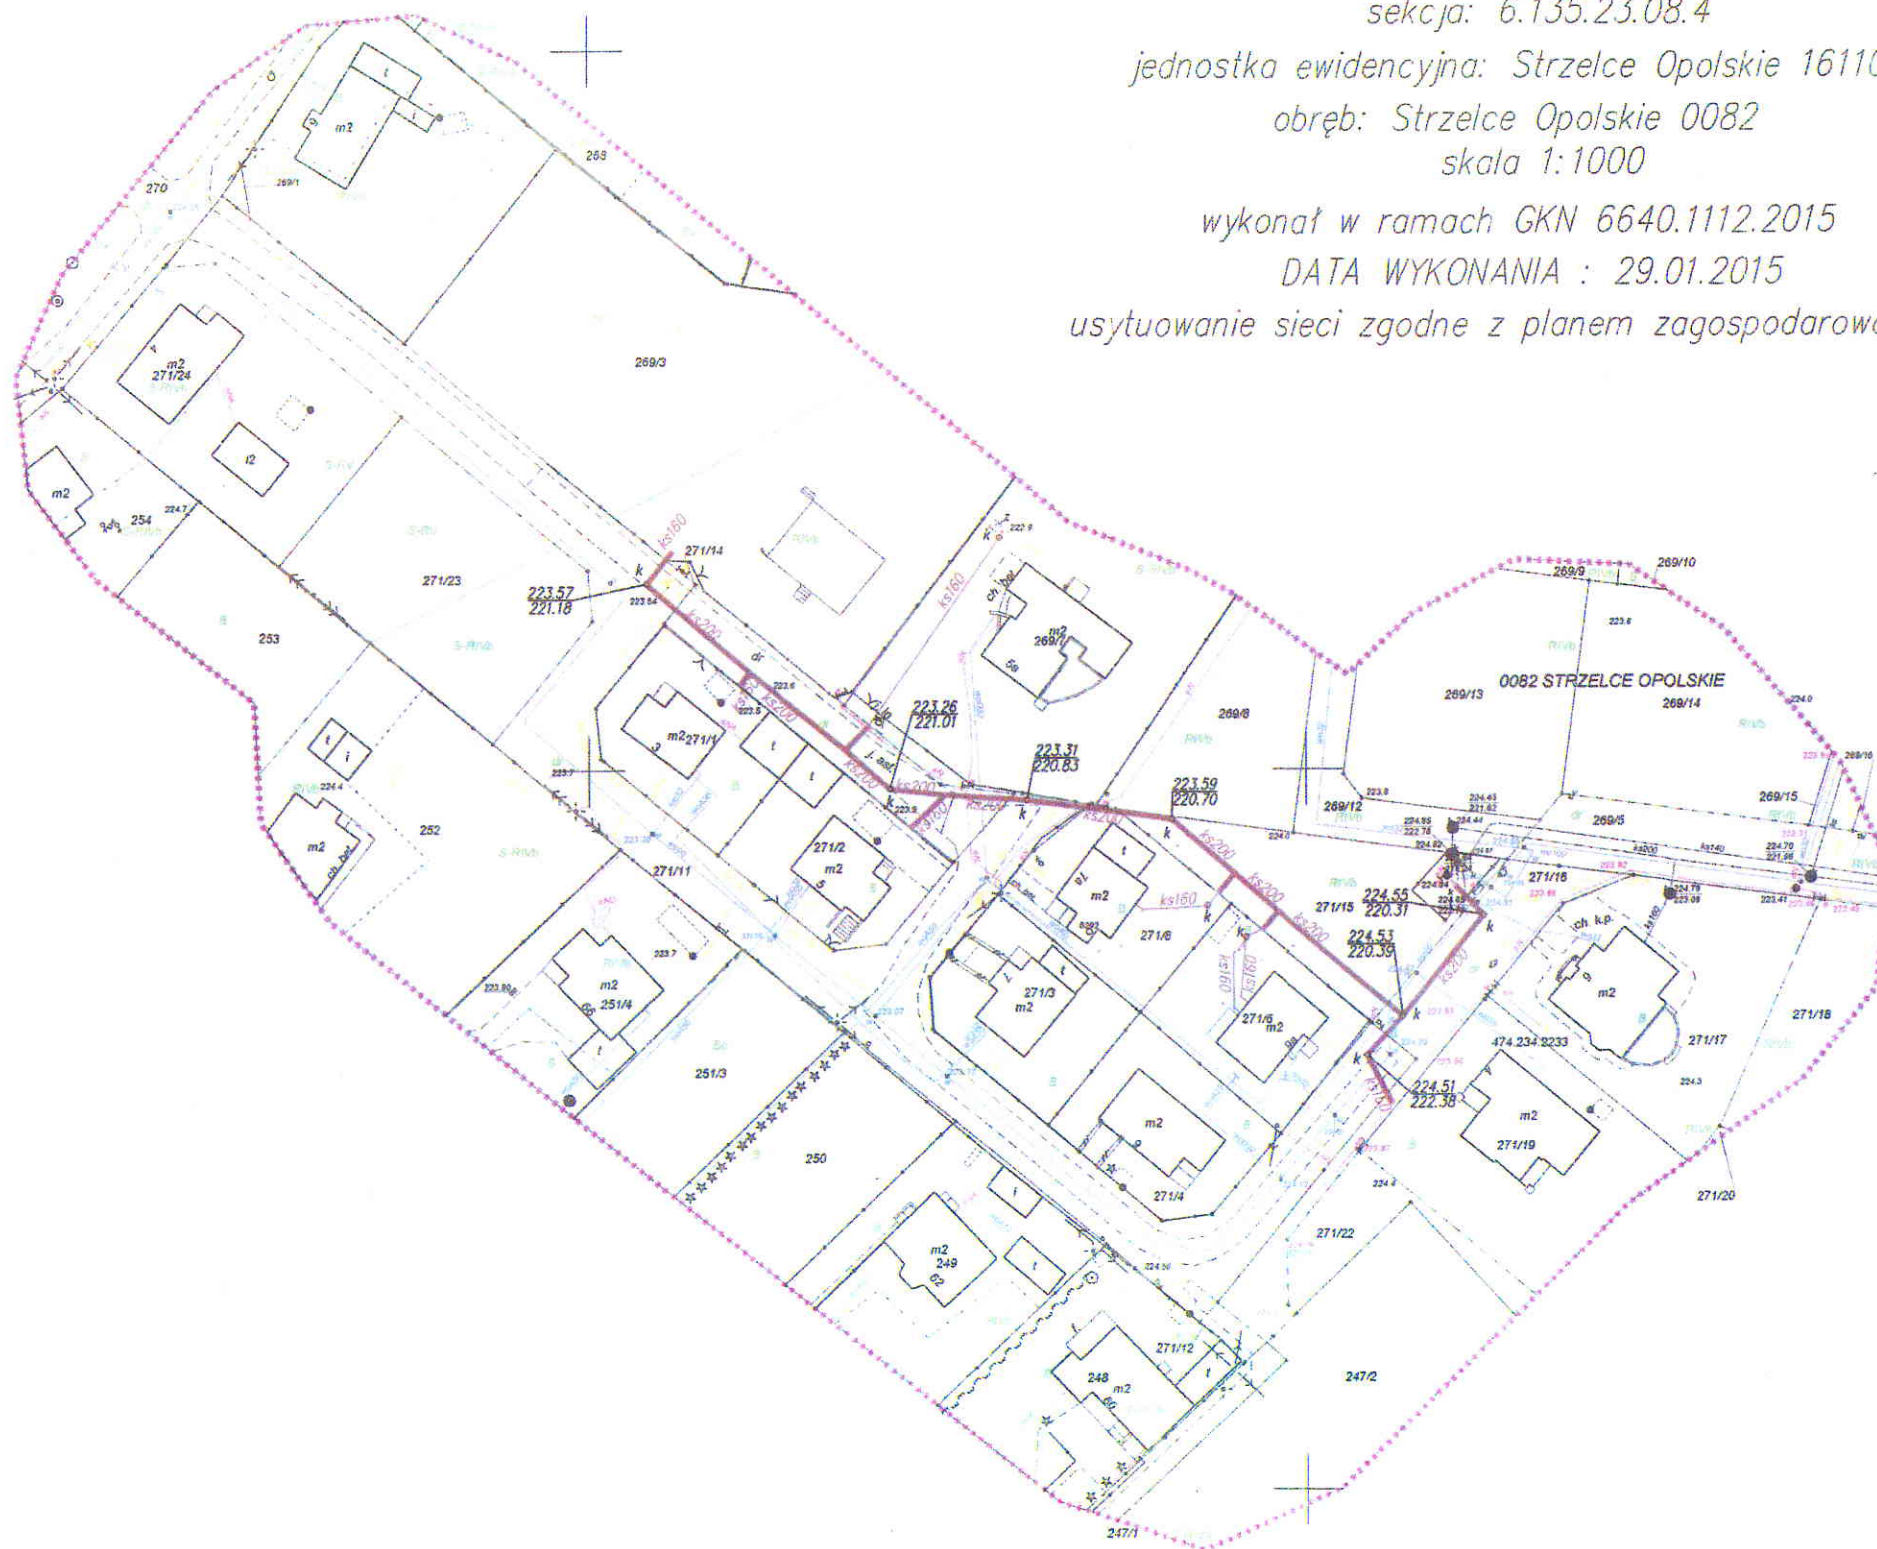

mgr inż. Marek Szopa

Usługi Geodezyjne „MS-GEO”
Marcin Sztyguda
42-803 Polepa, ul. Zielona 8, tel. 0501 151 004
NIP 645-233-63-71, REGON 240408064