


C:\Users\E5570\Desktop\Kadlub\PS\Rys. 3.4. - RZUT KADŁUB projektowany 25.08.2016 ost.dwg
26.08.2016 godz. 9:25


BIK-ZELBET
BIK-STAL
BIK-BASE

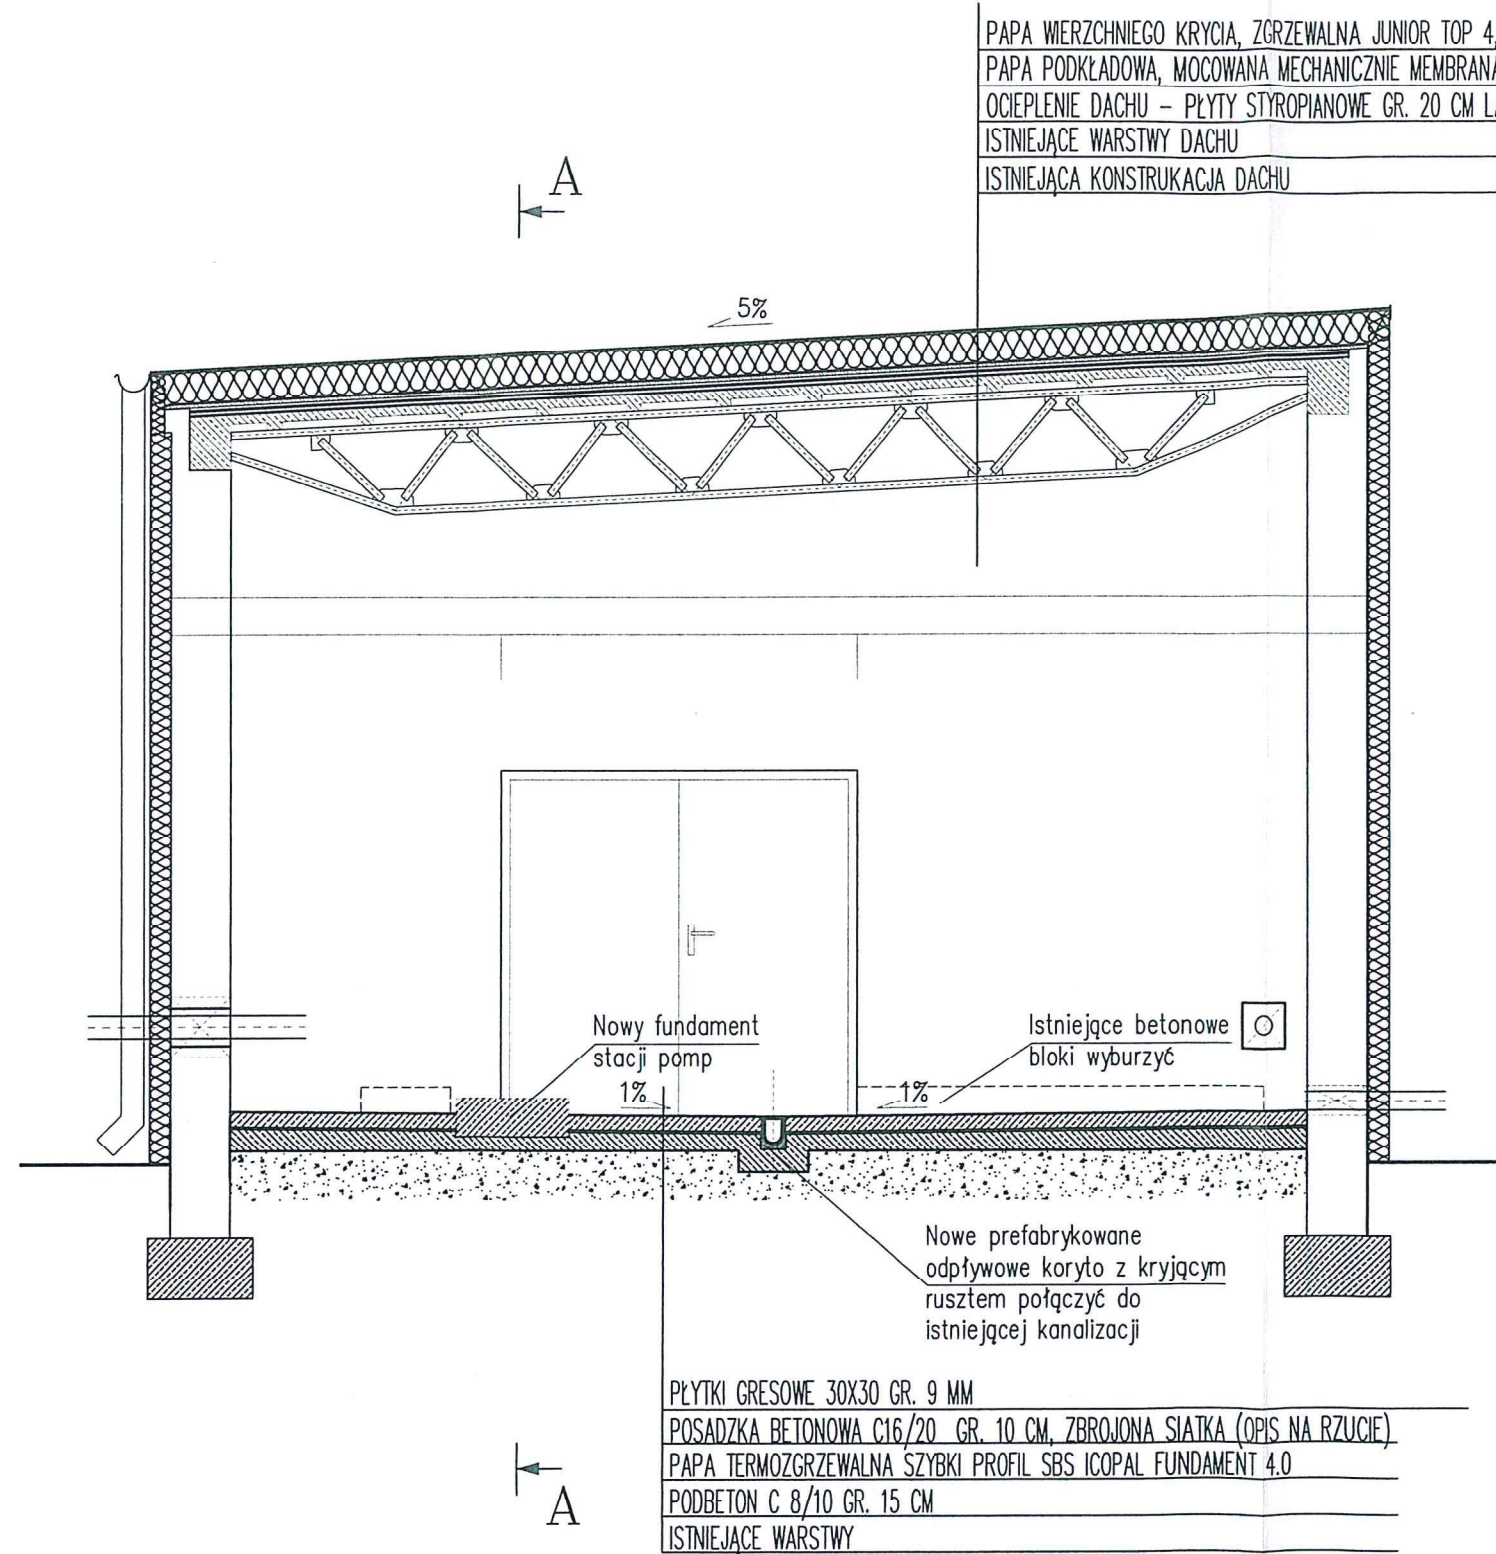

DOKUMENTACJA POWYKONAWCZA

KIEROWNIK BUDOWY
mgr inż. **ŁUKASZ PIPIORA**
Uprawnienia budowlane do kierowania robotami
budowlanymi bez ograniczeń w specjalności
instalacyjnej w zakresie sieci, instalacji
i urządzeń cieplnych, wentylacyjnych, gazowych,
wodociągowych i kanalizacyjnych
Nr ewid. POMO253/OWOS/11

		PHU "ORTUS" Janusz Fengler ul. Leśna 5a, Chojne, 98-210 Sieradz		Inwestor: Strzeleckie Wodociągi i Kanalizacja Sp. z o. o. ul. Mickiewicza 10 47-100 Strzelce Opolskie		
Imię i nazwisko				Data	Podpis	
Projektował: <i>Architektura</i>	Tech. BUD. Roman Nur		5799/61	20.02.2017		
Sprawdził: <i>Architektura</i>	mgr inż. arch. Magdalena Gralińska-Dolata		54/WPOKK/Up8/2011	20.02.2017		
Projektował: <i>Konstrukcja</i>	mgr inż. Krzysztof Kowalski		WKP/0060/PWOK/06	20.02.2017		
Sprawdził: <i>Konstrukcja</i>	inż. BUD. Ryszard Kowalski		WKP/BO/2393/01 UAN-8386/85/86	20.02.2017		
Skala: 1 : 50	Inwestycja: PRZEBUDOWA (MODERNIZACJA) STACJI WODOCIĄGOWEJ W MIEJSCOWOŚCI KADŁUB dz. nr 372/2, 380/7, 380/8.					
Nr rys. 5	Tytuł rysunku: PRZEKRÓJ B-B					
Branża: Architektoniczno - konstrukcyjna			Stadium: PW		str. 35	

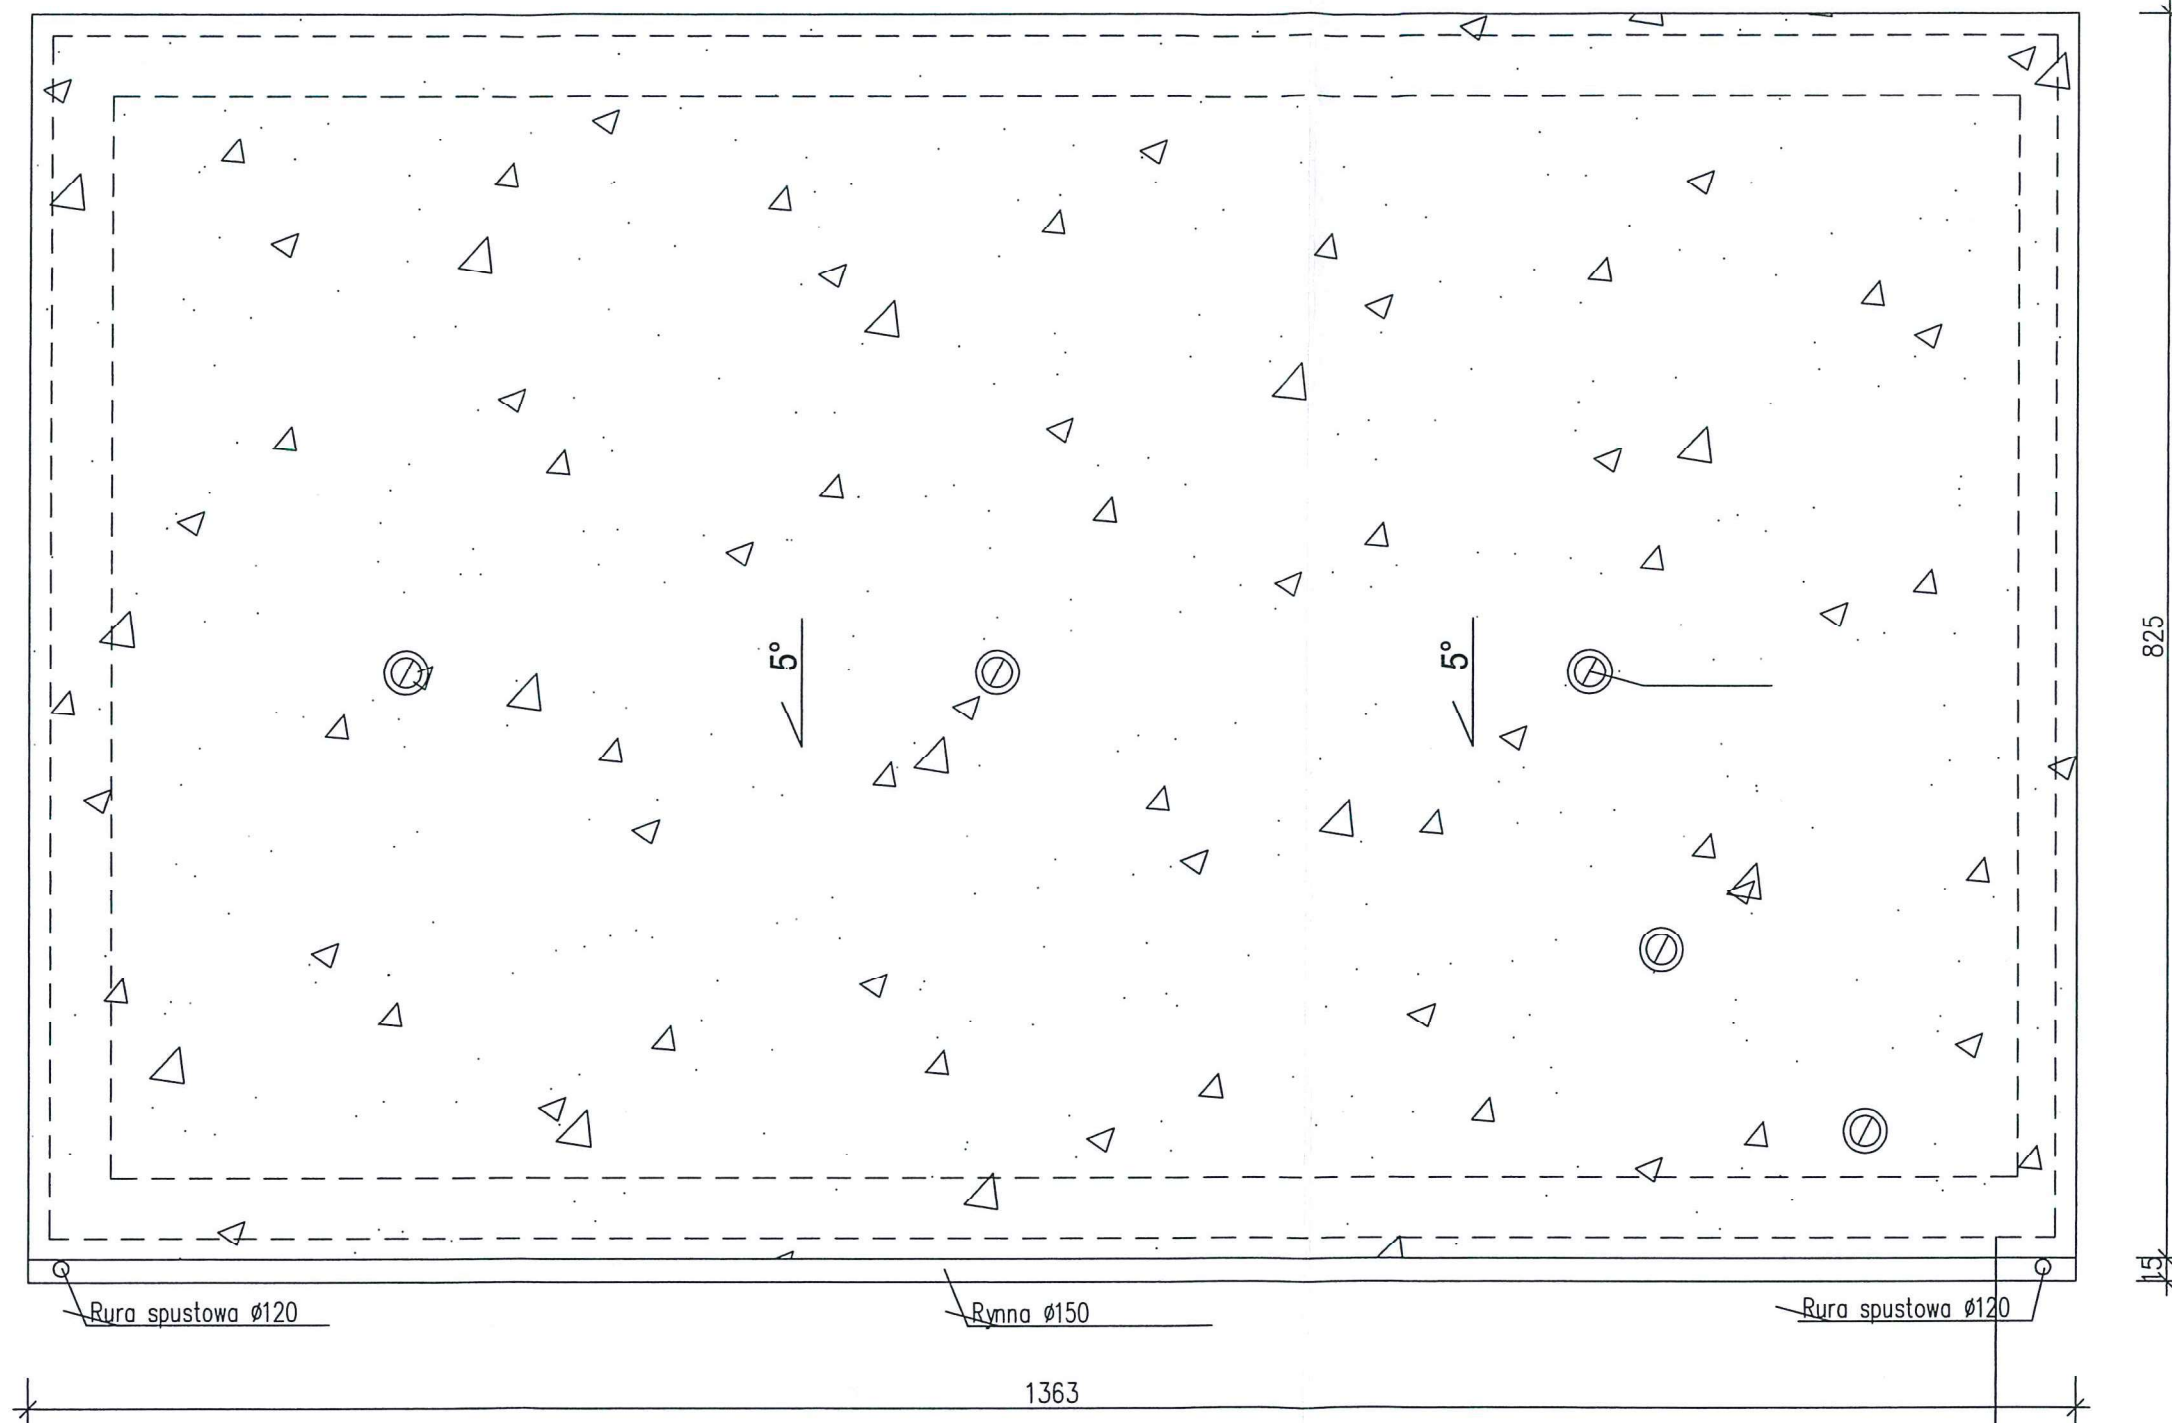


DOKUMENTACJA
POWYKONAWCZA

KIEROWNIK BUDOWY
mgr inż. LUKASZ PIPIORA
Uprawnienia budowlane do kierowania robotami
budowlanymi bez ograniczeń w specjalności
instalacyjnej w zakresie sieci, instalacji
i urządzeń ciepłych, wentylacyjnych, gazowych,
wodociagowych i kanalizacyjnych
Nr ewid. POM/0253/OWOS/11



PHU "ORTUS" Janusz Fengler
ul. Leśna 5a, Chojne,
98-210 Sieradz

Inwestor: Strzeleckie Wodociągi i Kanalizacja Sp. z o. o.
ul. Mickiewicza 10
47-100 Strzelce Opolskie

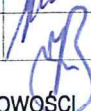Imię i nazwisko			Data	Podpis	
Projektował: <i>Architektura</i>	Tech. BUD. Roman Nur	5799/61	20.02.2017		
Sprawdził: <i>Architektura</i>	mgr inż. arch. Magdalena Gralińska-Dolata	54/WPOKK/UpB/2011	20.02.2017		
Projektował: <i>Konstrukcja</i>	mgr inż. Krzysztof Kowalski	WKP/0060/PWOK/06	20.02.2017		
Sprawdził: <i>Konstrukcja</i>	inż. BUD. Ryszard Kowalski	WKP/BO/2393/01 UAN-8386/85/86	20.02.2017		
Skala: 1 : 50	Inwestycja: PRZEBUDOWA (MODERNIZACJA) STACJI WODOCIĄGOWEJ W MIEJSCOWOŚCI KADŁUB dz. nr 372/2, 380/7, 380/8.				
Branża: Architektoniczno - konstrukcyjna		Stadium: PW	str. 36		